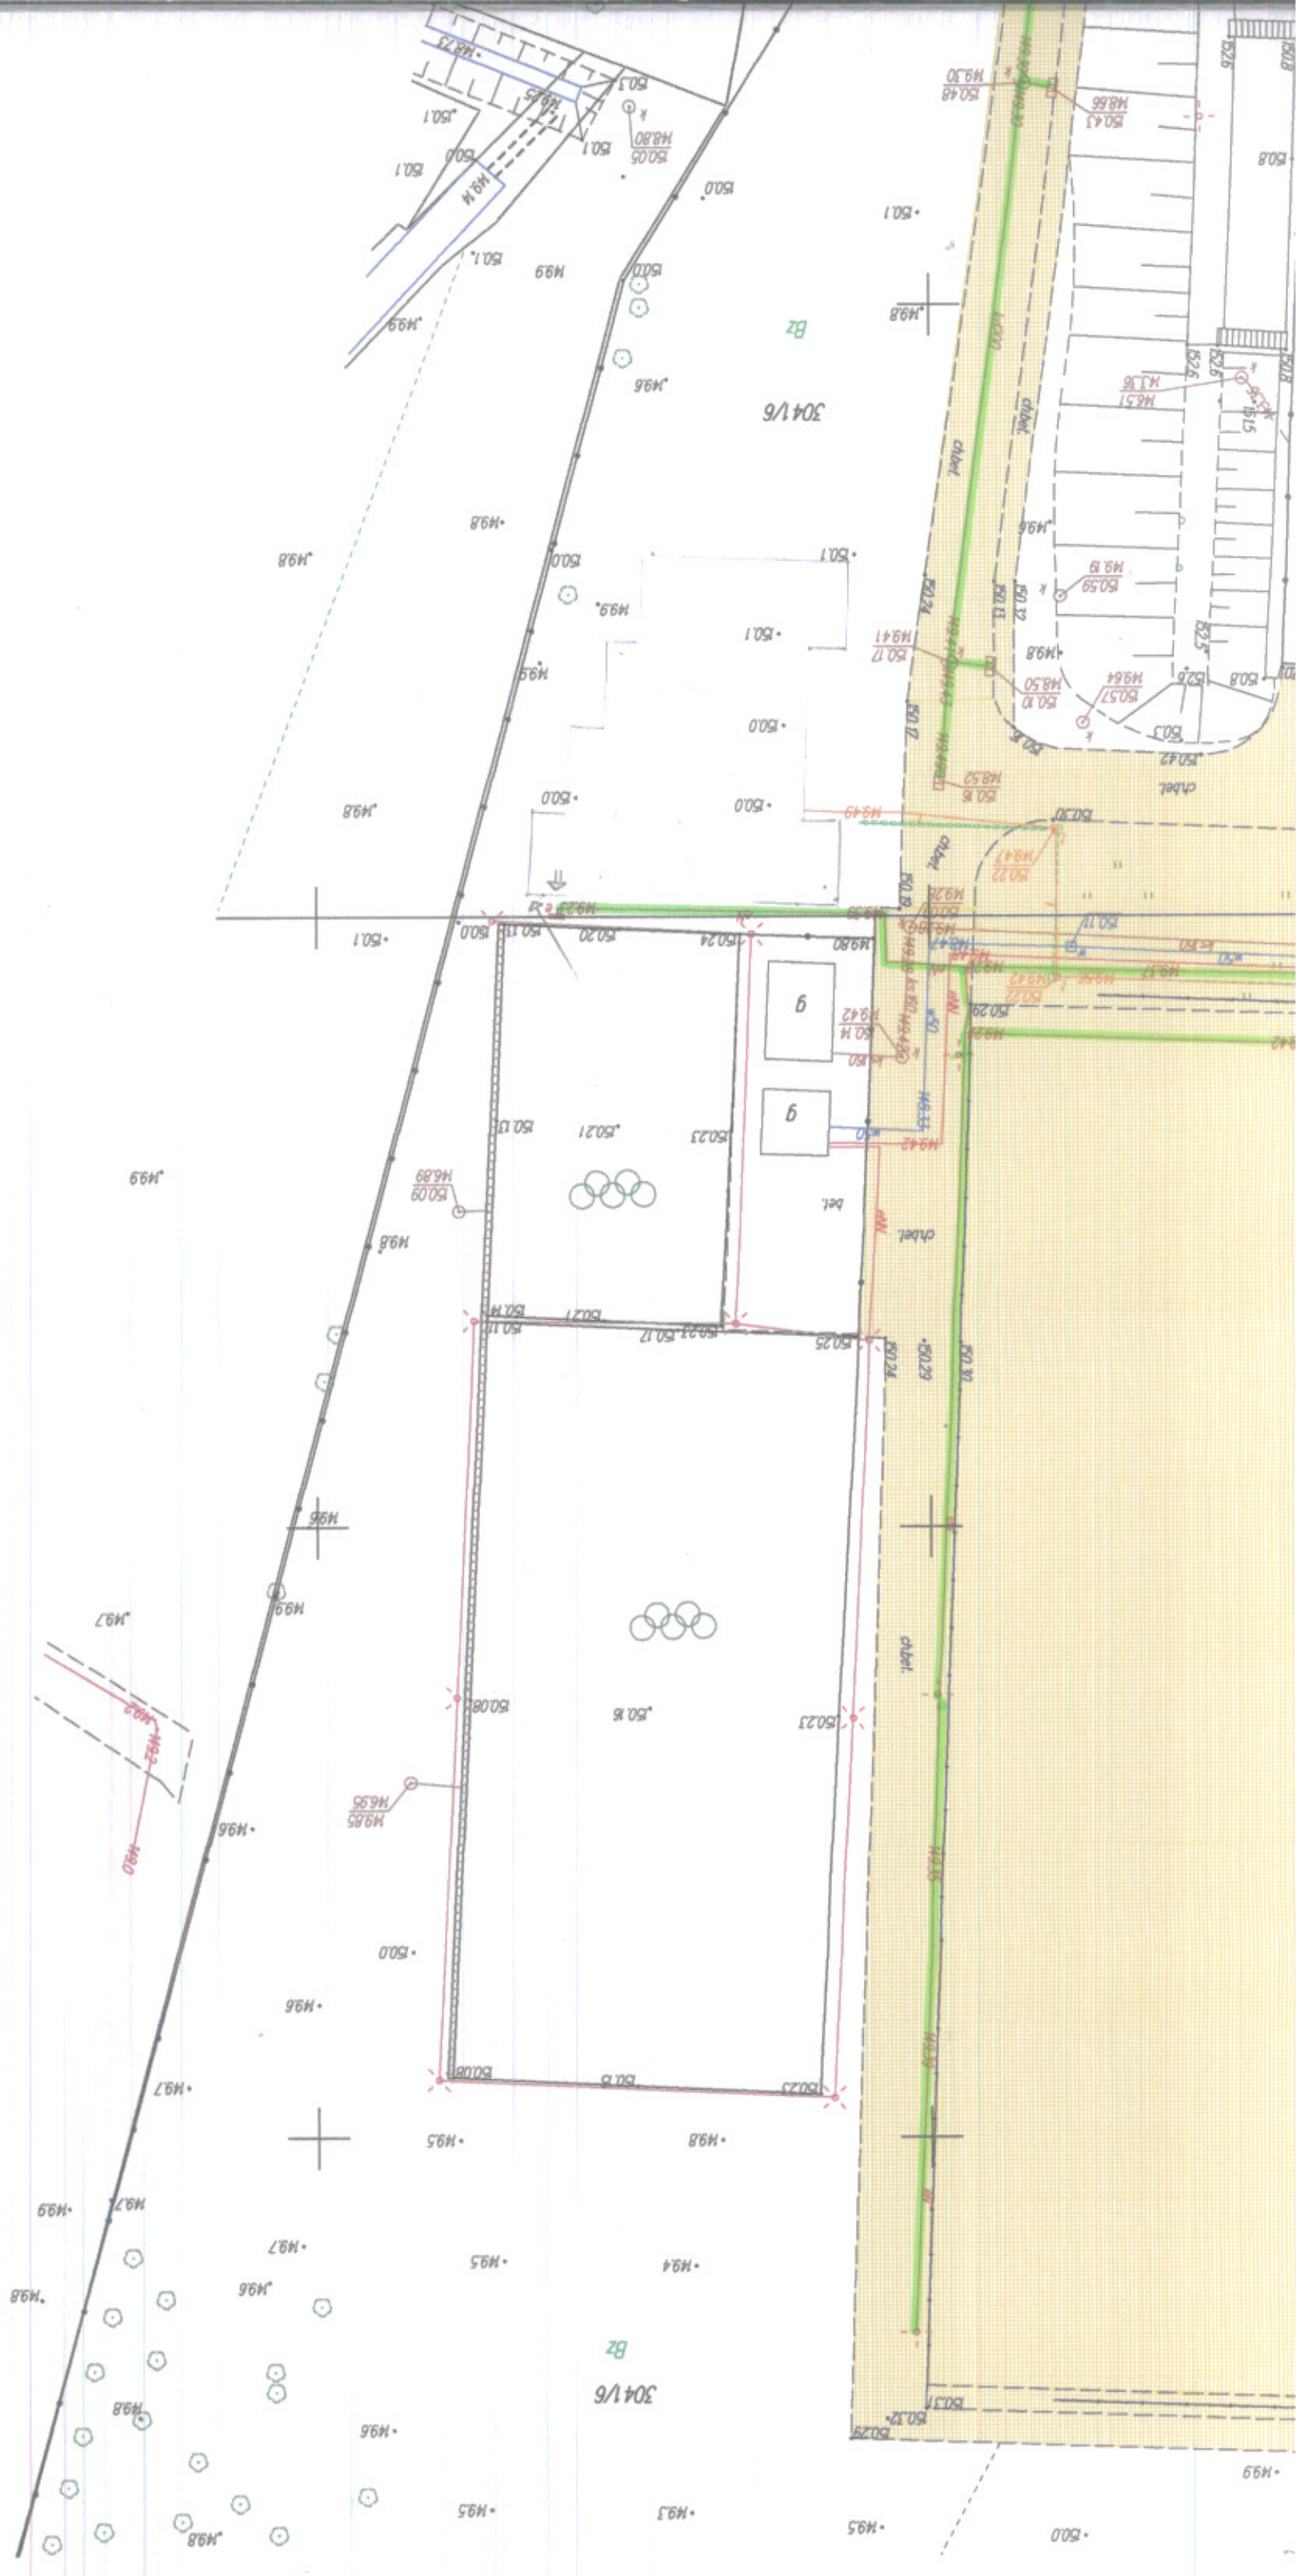
304/6
Bz
304/6
Bz
chbel
g
g

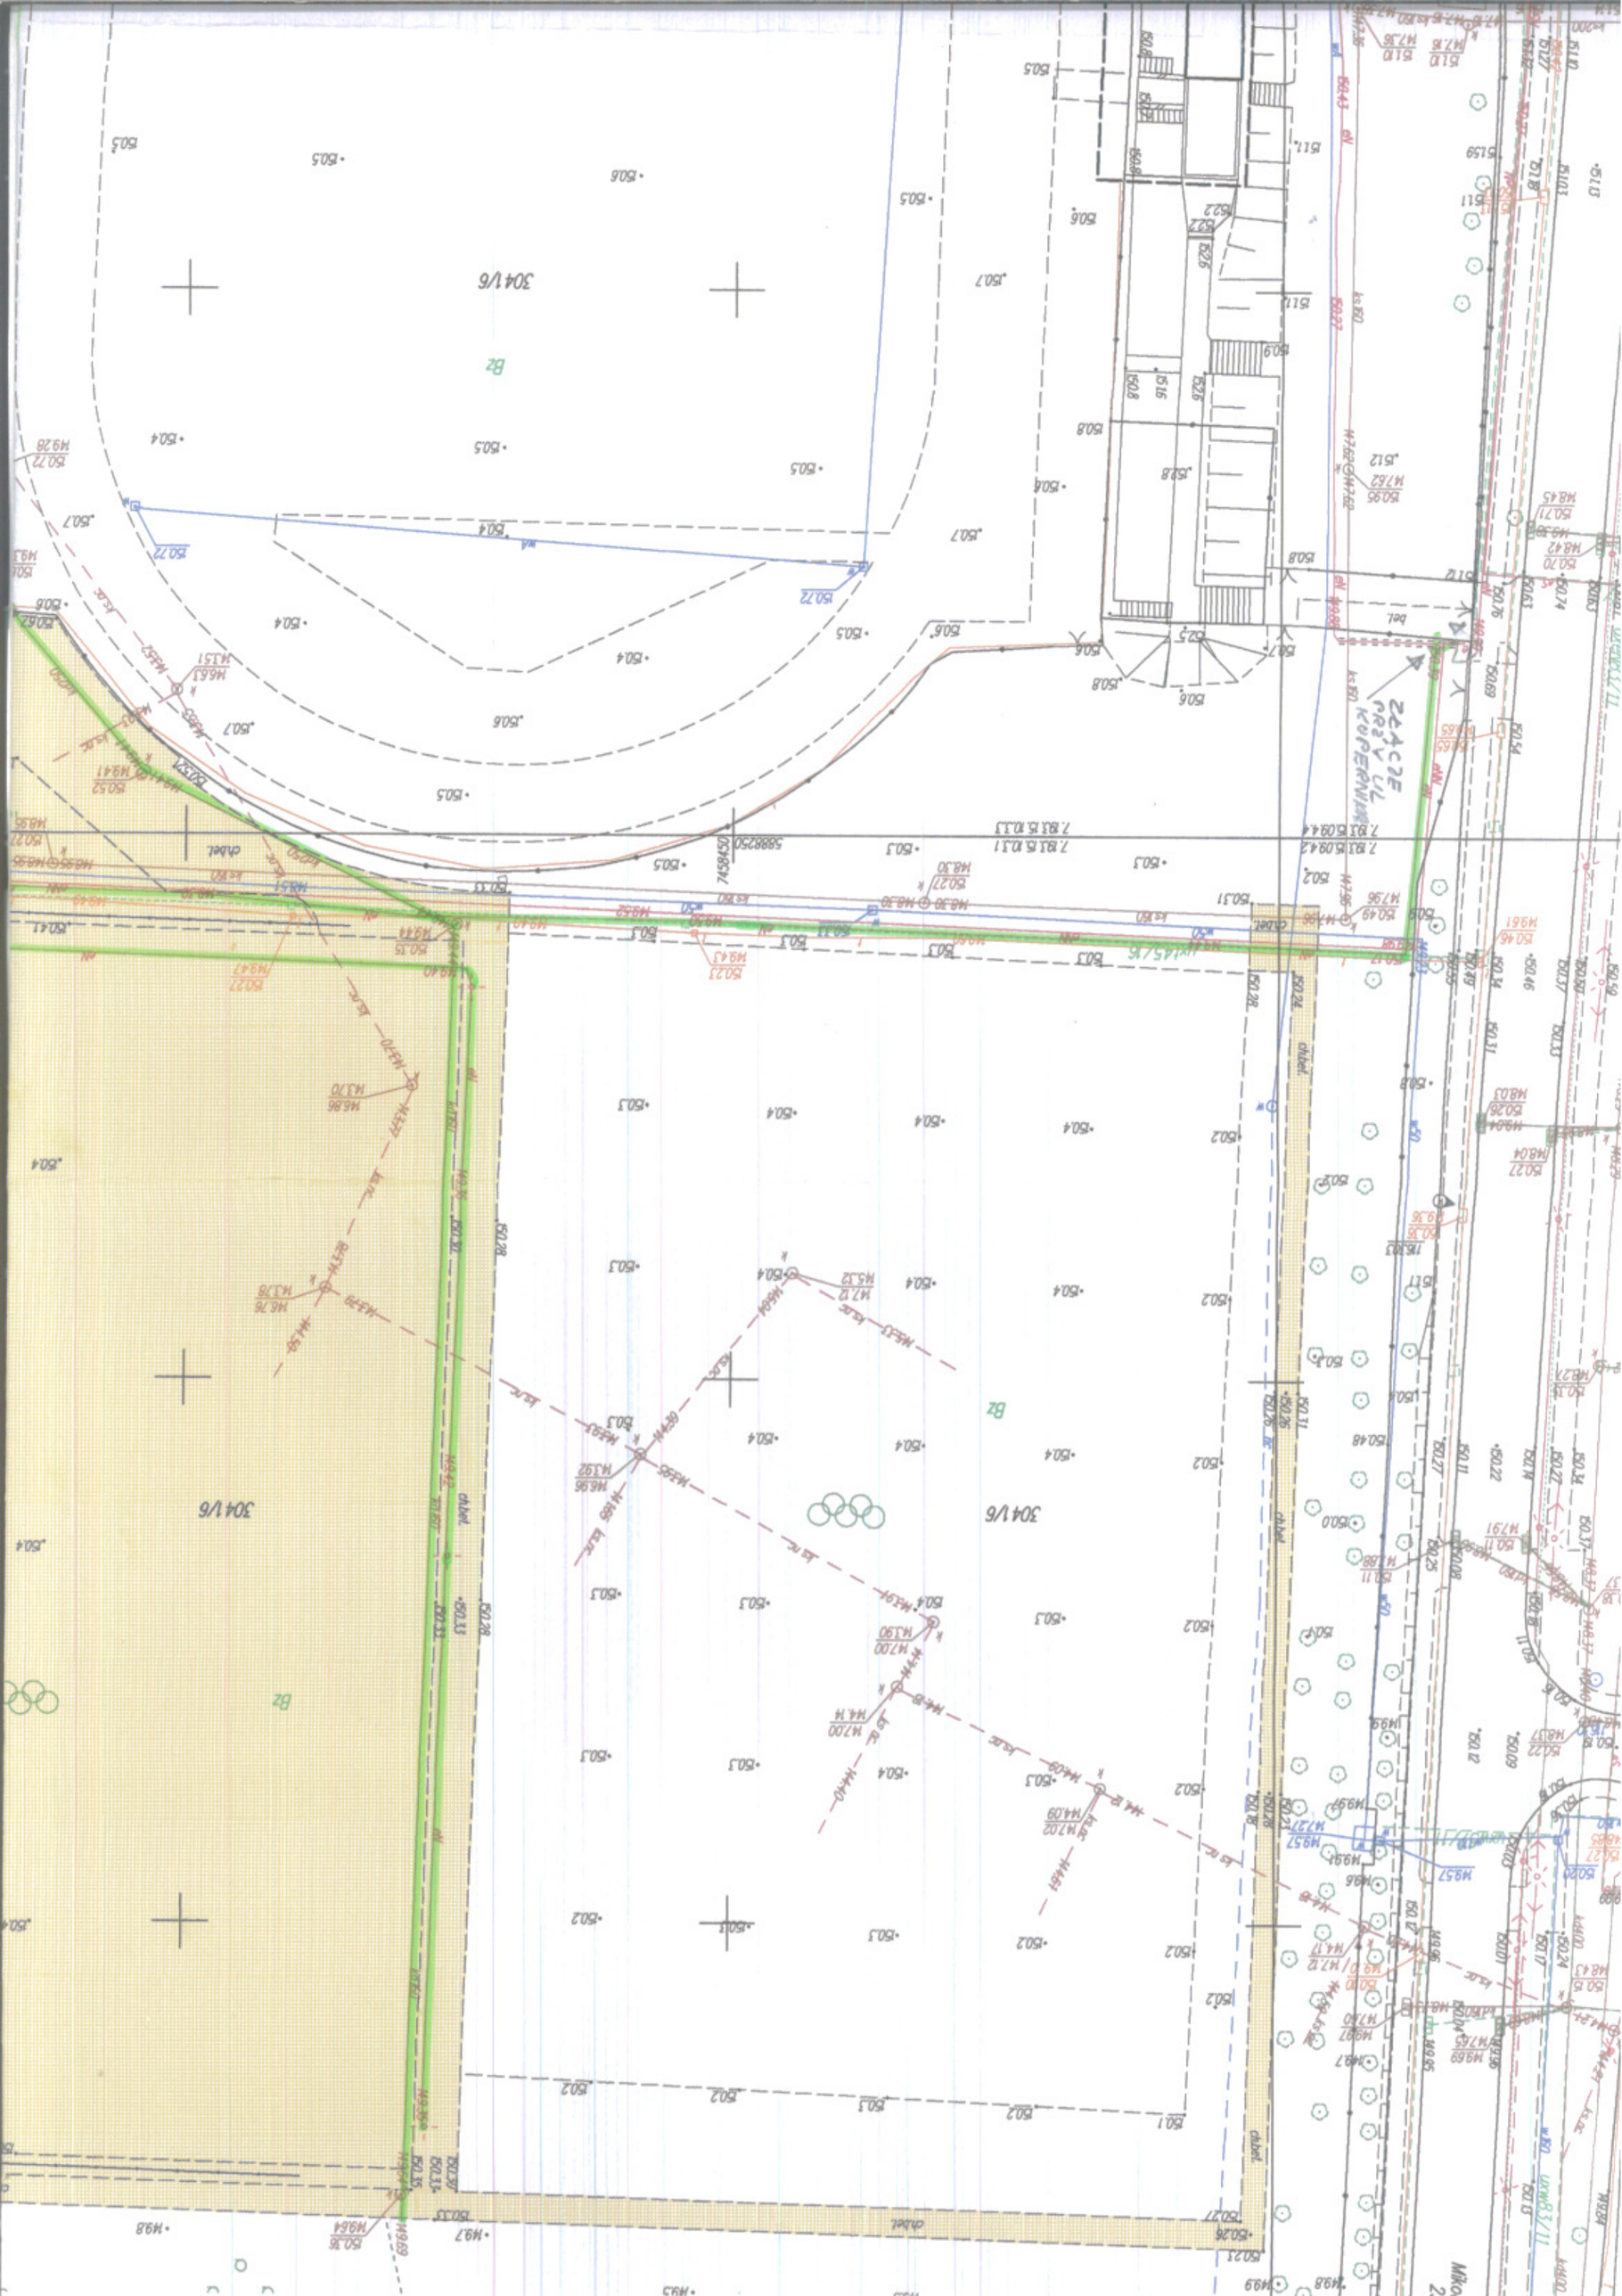
304/6
BZ
304/6
BZ
304/6
BZ
ZŁĄCZE
PRZY UL.
KOPERNIKA
chodnik
chodnik
chodnik

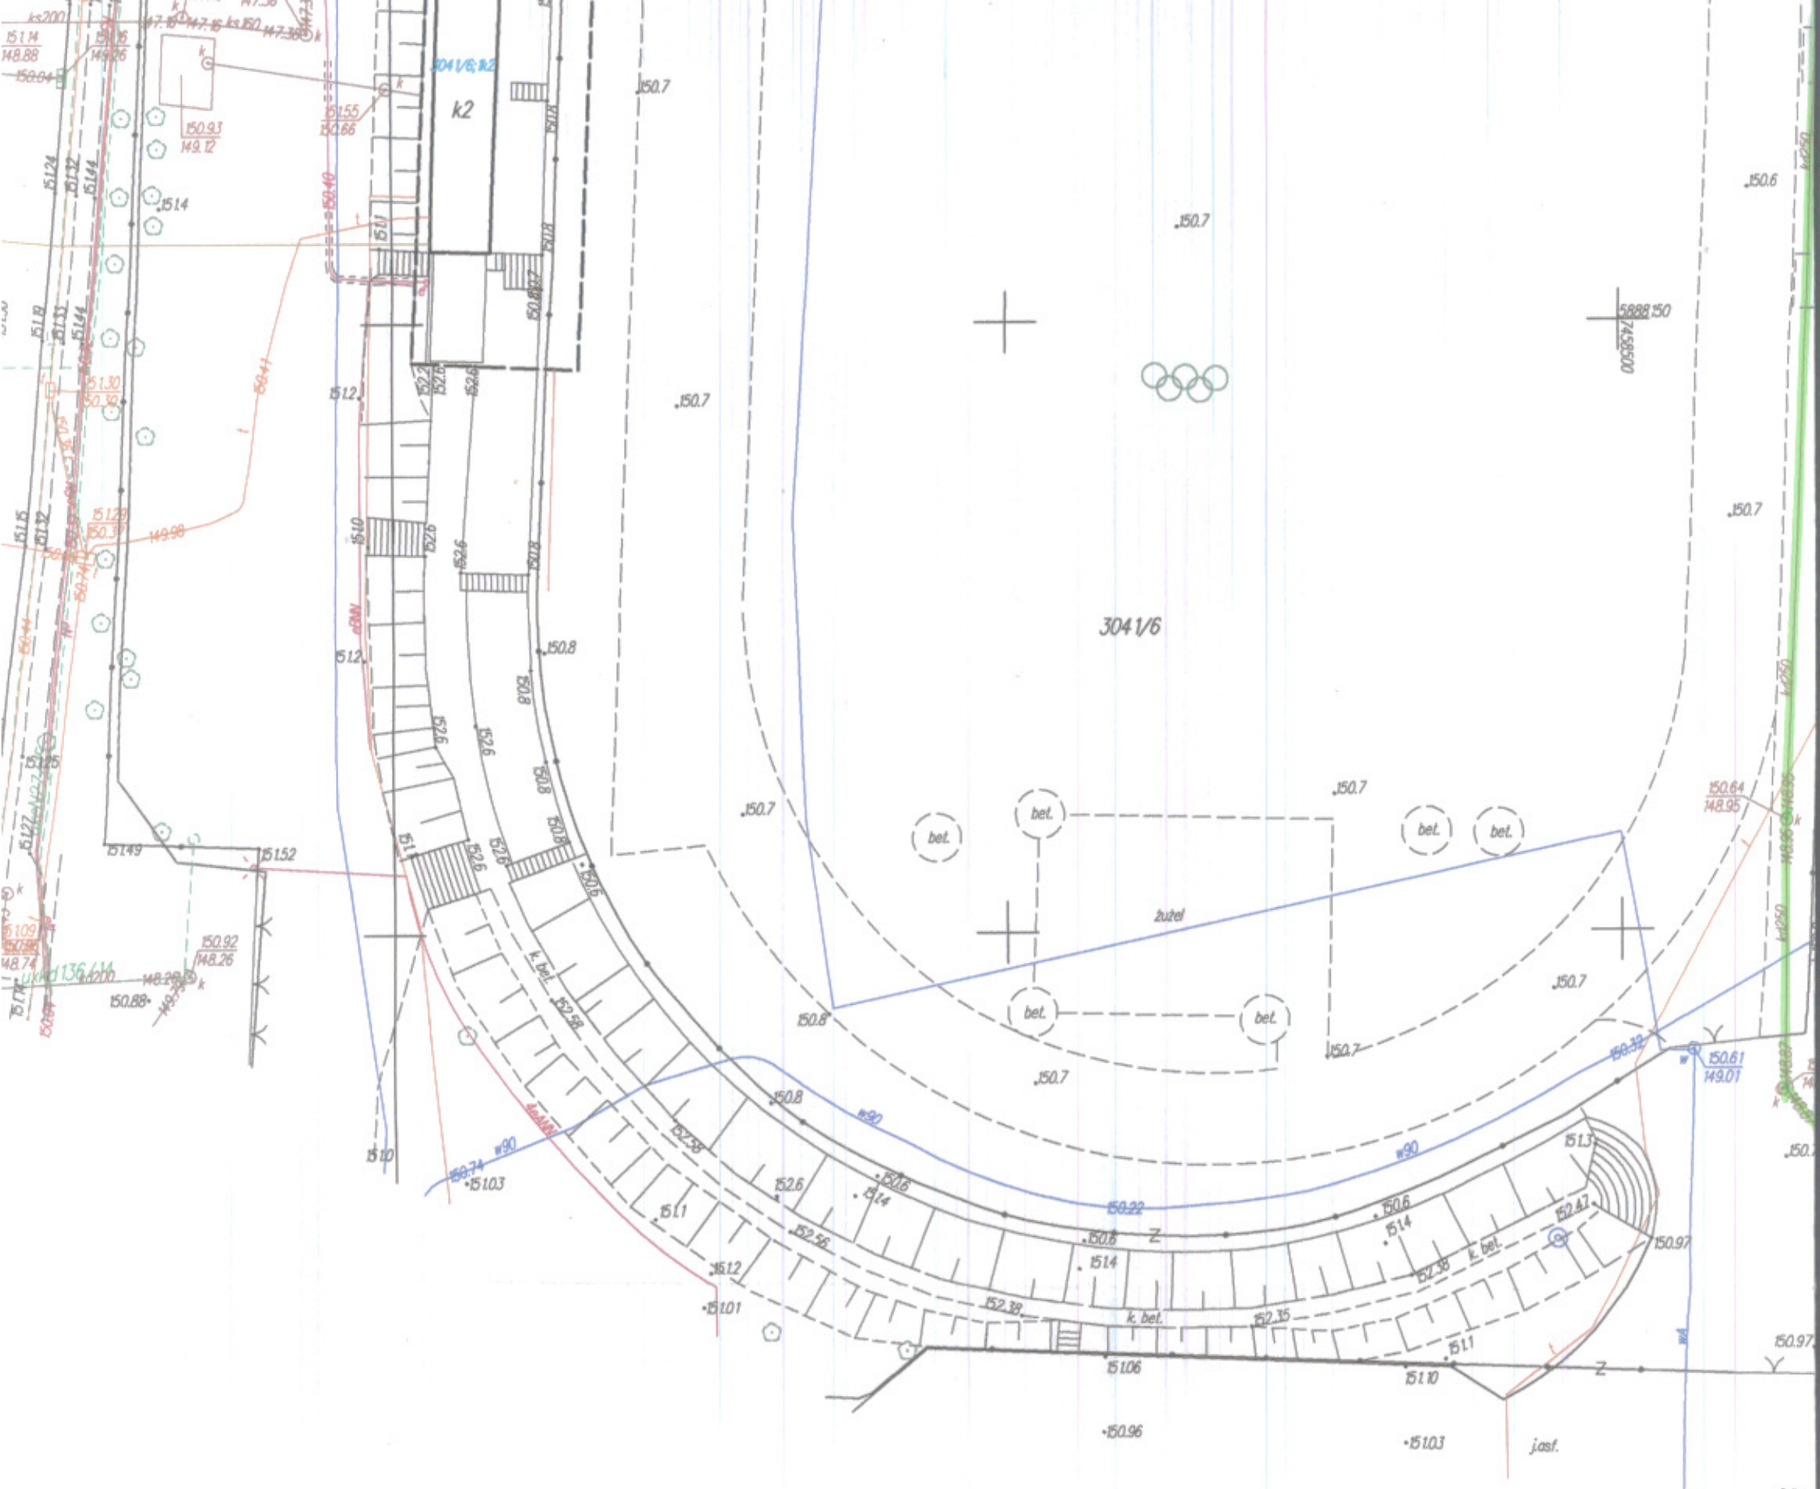

MAPA POWYKONAWCZA Z INWENTARYZACJI OBIEKTU	
SKALA MAPY	1:500
ARKUSZ MAPY	7.193.15.09.4.2, 7.193.15.10.3.1, 7.193.15.09.4.4, 7.193.15.10.3.3, 7.193.15.15.1.1
NAZWA MIEJSCOWOŚCI I NUMER DZIAŁKI	Mława ul. Kopernika, dz. 3041/6
IDENTYFIKATOR I NAZWA JEDNOSTKI EWIDENCYJNEJ	141301_1 Mława
IDENTYFIKATOR I NAZWA OBRĘBU EWIDENCYJNEGO	141301_1.0010 Miasto Mława
UKŁAD WSPÓŁRZĘDNYCH PROSTOKĄTNYCH PŁASKICH	UKŁAD „2000" STREFA 7 (21°)
UKŁAD WYSOKOŚCI	KRONSZTADT "60"
NR REJESTRU ZGŁOSZEŃ	G.6640.011.467.2015

Poświadcza się, że niniejszy dokument został opracowany w wyniku prac geodezyjnych i kartograficznych, których rezultaty zawiera operat techniczny wpisany do ewidencji materiałów państwowych zasobu geodezyjnego i kartograficznego

Organ prowadzący państwowy zasób geodezyjny i kartograficzny.	STAROSTA MŁAWSKI
Identyfikator ewidencyjny materiału zasobu -operatu technicznego.	P.1413.2016. 795
Data wpisania operatu technicznego do ewidencji materiałów zasobu.	30 MAJ 2016
Imię, nazwisko i podpis osoby reprezentującej organ.	Z UP. STAROSTY Marek Kujawa Kierownik Powiatowego Ośrodka Dokumentacji Geodezyjnej i Kartograficznej w Wydziale Geodezji, Katastru i Gospodarki Nieruchomościami

wentaryzacji obiektu dokonał w dniu 30.05.2016 roku geodeta uprawniony Marek Krauze (nr upr. 8894).
biekt wykonano zgodnie z projektem.

USŁUGI GEODEZYJNO-KARTOGRAFICZNE
Marek Krauze
06-500 Mława, ul. Długa 4
NIP 569-104-19-60 REG. 130053932
Nr. upr. 8894, tel. 023/654-21-26
tel. [redacted]

GEODETA UPRAWNIONY
Marek Krauze
nr upr. 8894

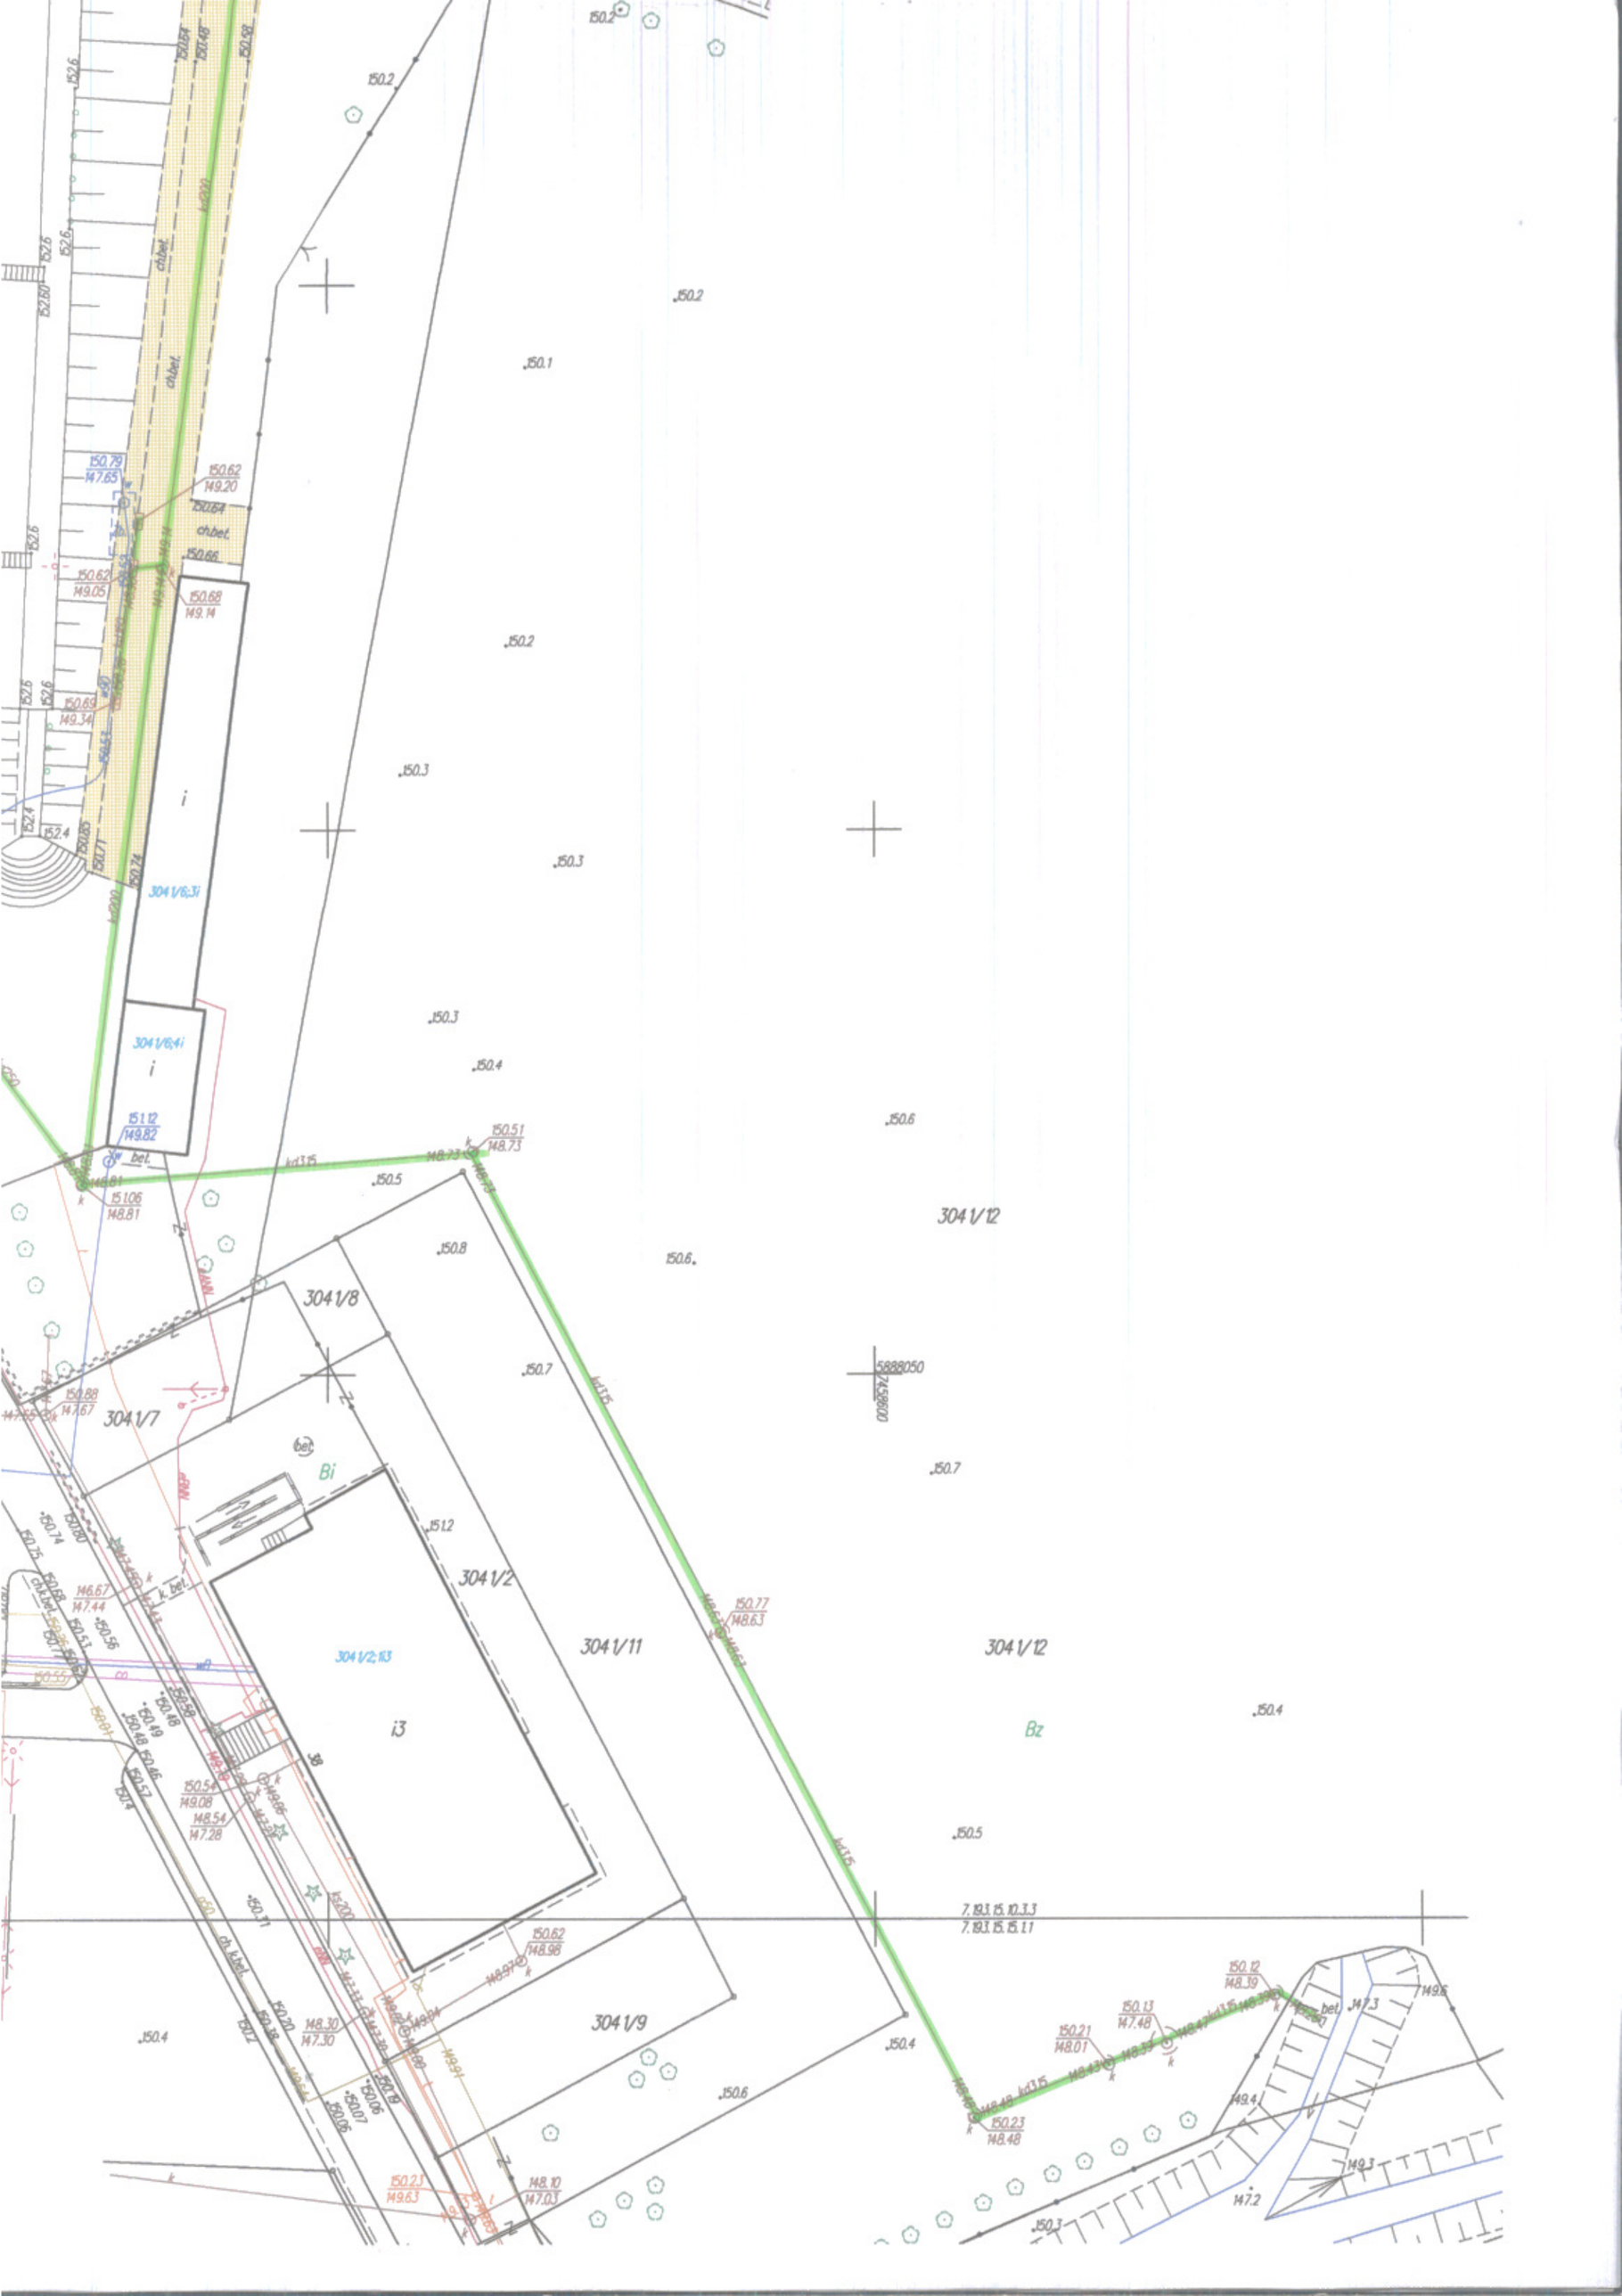
304 1/12
304 1/8
304 1/7
304 1/2
304 1/11
304 1/9
304 1/6;3i
304 1/6;4i
304 1/2;113
i3
Bi
Bz
5888050
7.193.15.10.3.3
7.193.15.15.1.1